

Szkic nr.2

Zestawienie wykonanych jednostek:


Nawierzchnia chodnika: 1632,15 m²

Obrzeże: 1085,65 mb

Krawężnik: 784,50 mb

Nawierzchnia parkingu: 280,80 m²

Do ul. Górczyńskiej 

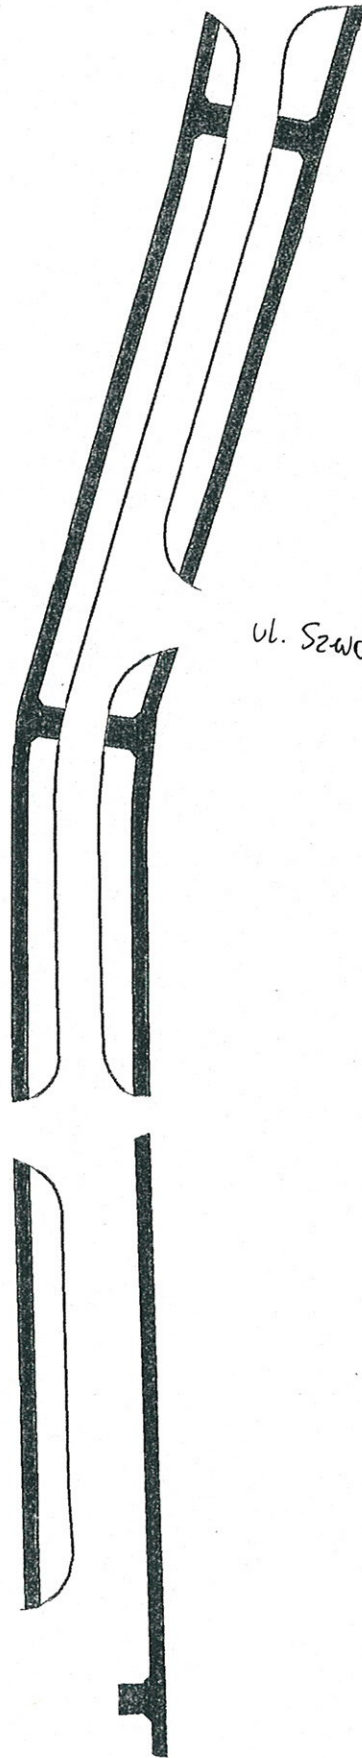

ul. Szwoleżerów

**DOKUMENTACJA
POWYKONAWCZA**

Za zgodność
z oryginałem

KIEROWNIK BUDOWY

mgr inż.  Emilian Chmielewski
Nr upraw. 1554020/OW/0D/13

INŻYNIER BUDOWY
Chmielewski
Emilian Chmielewski

Data: 29.09.2017r.
Opracował: Emilian Chmielewski