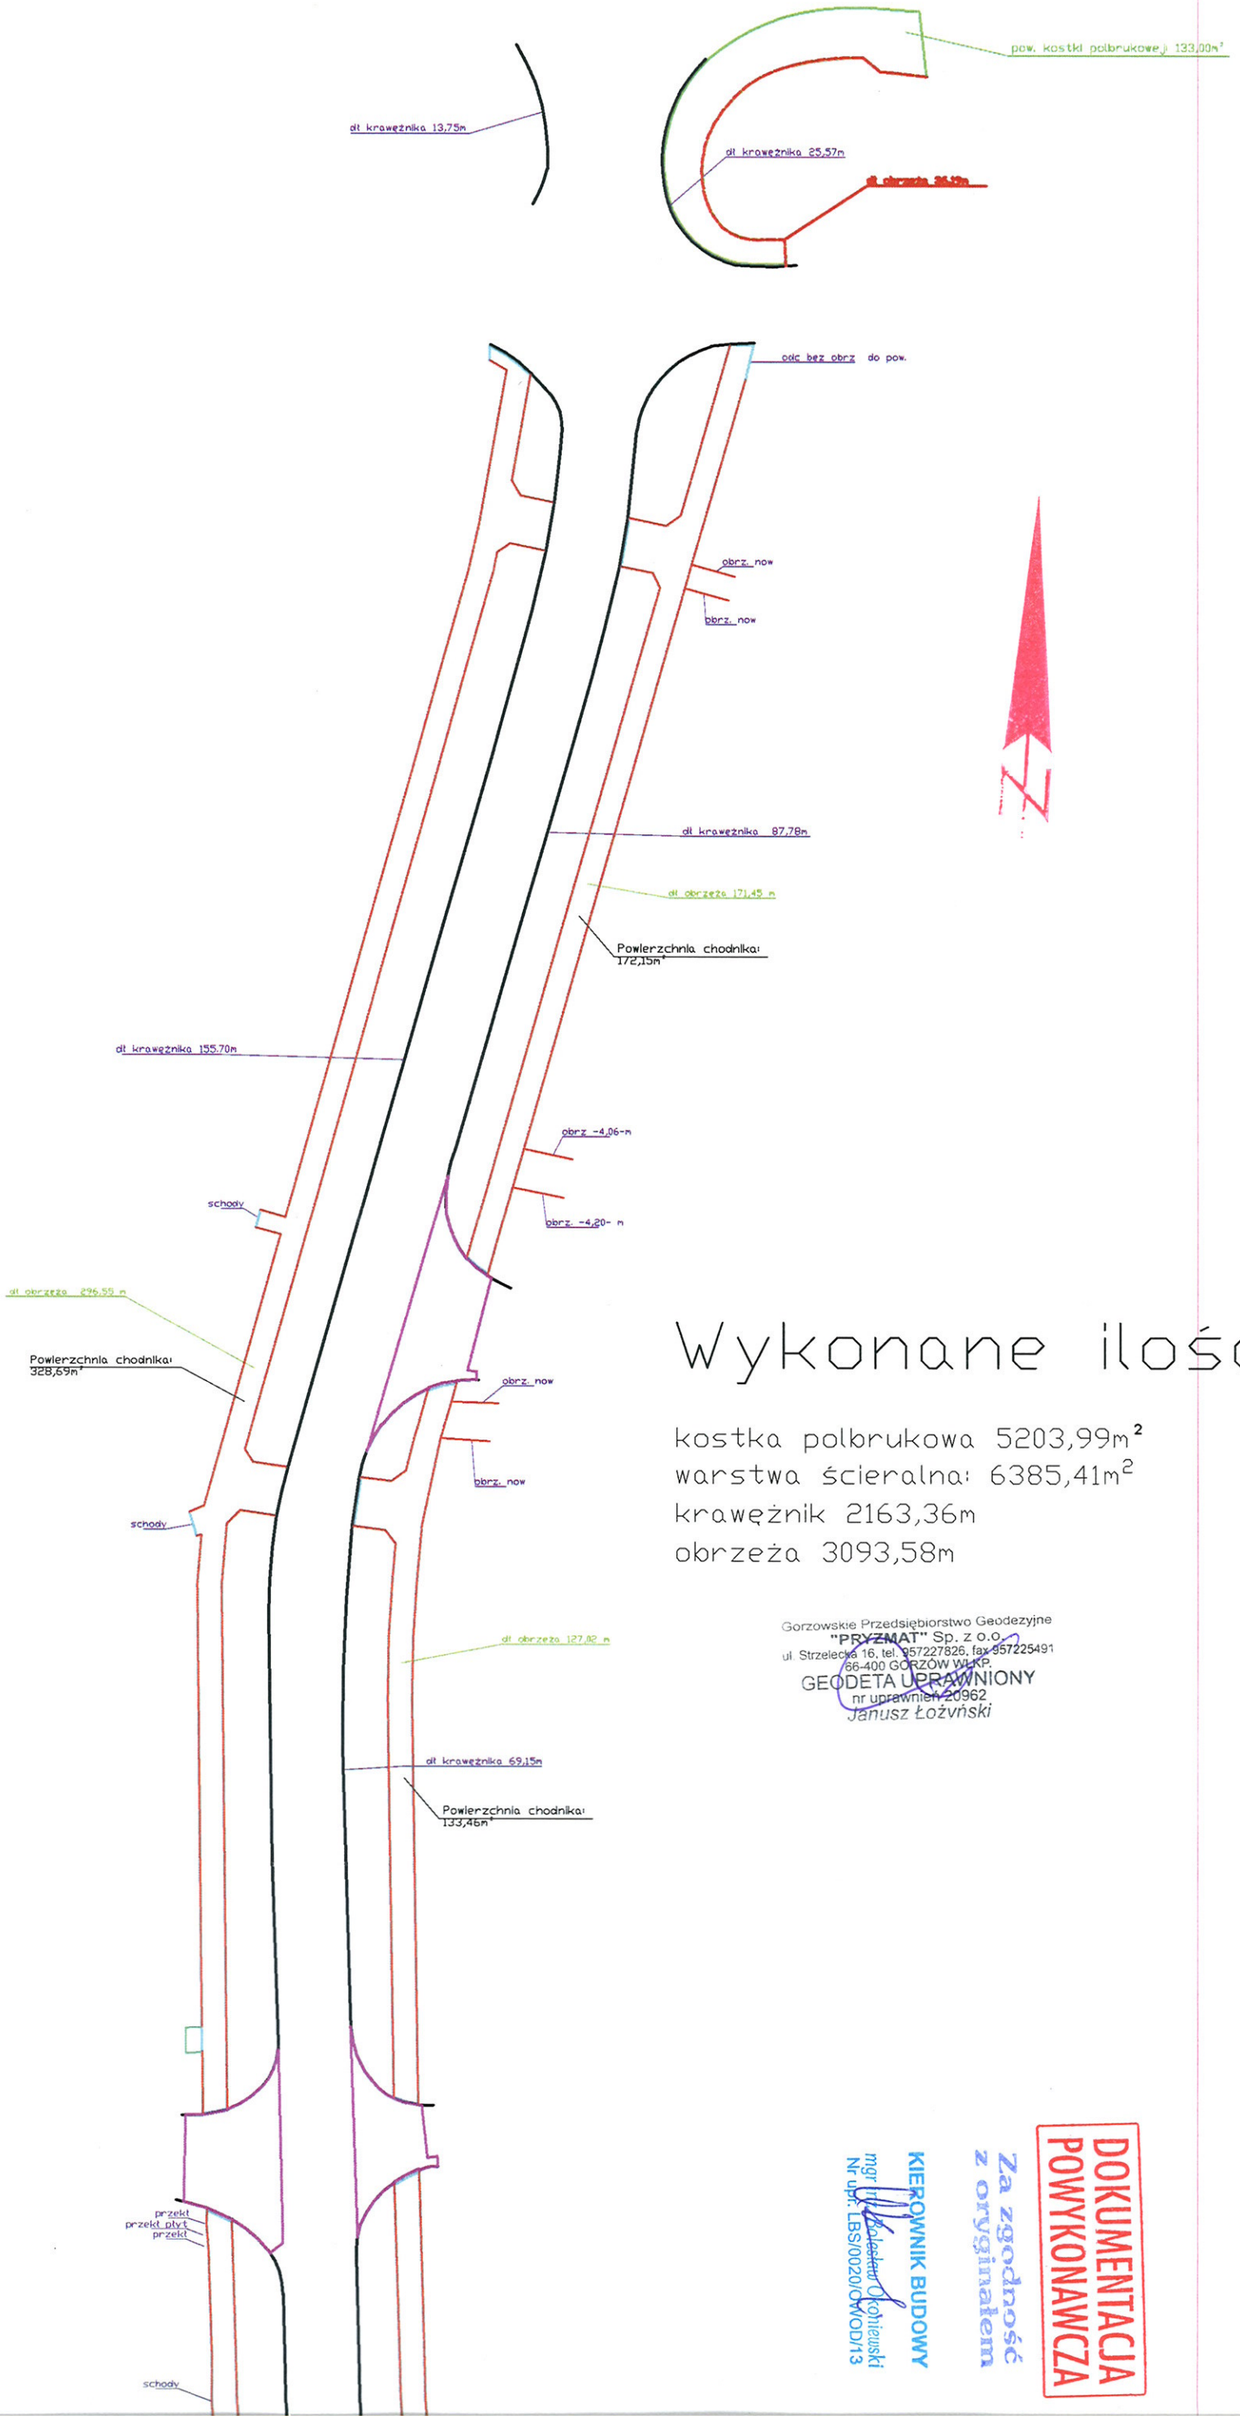

Wykonane ilości:

kostka polbrukowa 5203,99m²
warstwa ścieralna: 6385,41m²
krawężnik 2163,36m
obrzeża 3093,58m

Gorzowskie Przedsiębiorstwo Geodezyjne
"PRYZMAT" Sp. z o.o.
ul. Strzelecka 16, tel. 957227826, fax 957225491
66-400 GORZÓW WLKP.
GEODETA UPRAWNIONY
nr uprawnień 20962
Janusz Łożyński

DOKUMENTACJA POWYKONAWCZA
Za zgodność z oryginałem
KIEROWNIK BUDOWY
mgr inż. Bolesław Okoniewski
Nr upr. LBS/0020/OWOD/13